Oppgitt himlingshøyde er MINIMUM.
2.7m er gjeldende hvis ikke annet er oppgitt.
2.4m himlingshøyde bør økes om det viser seg mulig etter teknmiske installasjoner er montert.
Må og høyder må kontrolleres på stedet

YTTERVEGGER EKSIST
MÅ KONTROLLERES
1 k. ETG OG 2. ETG

DEKKE MELLOM 1. ETG OG
2. ETG - MÅ KONTROLLERES

EKSIST BTA 2.ETG VESTFLØY B

EKSIST BRA 2.ETG VESTFLØY B

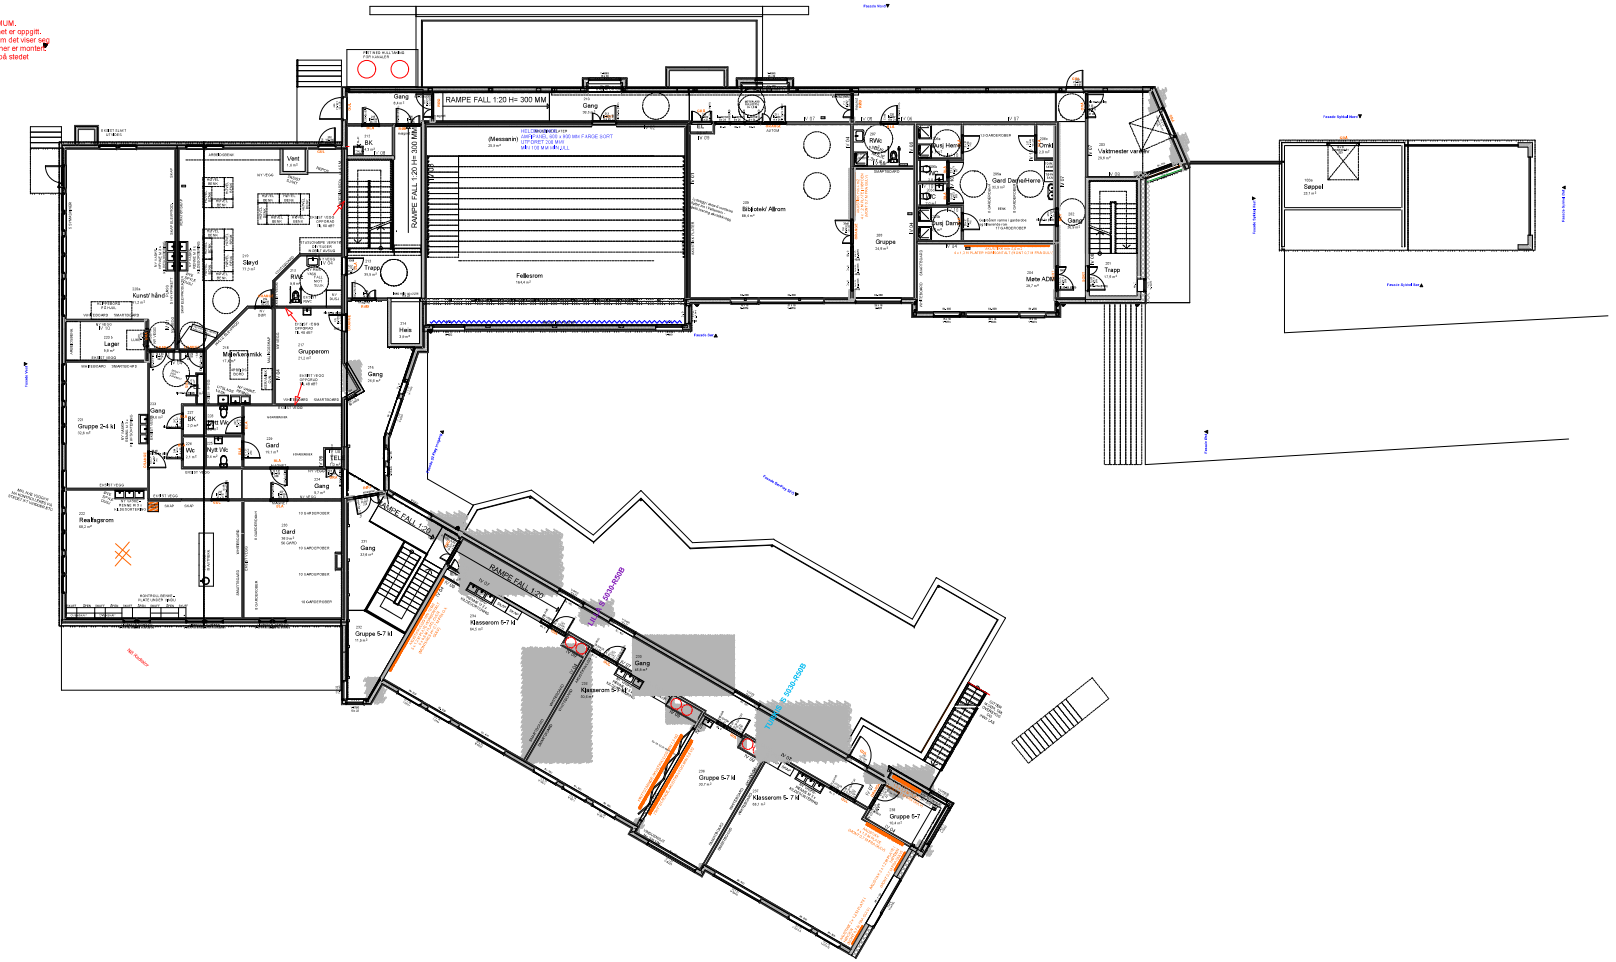

AS BUILT

1.0	Arbeidstegning	20.06.17	
0.9	Endringer etter møte	19.06.17	
0.8	Endringer etter møte	16.06.17	
0.7	Endringer etter møte	15.06.17	
0.6	Endringer etter møte	14.06.17	
0.5	Endringer etter møte	13.06.17	
0.4	Endringer etter møte	12.06.17	
0.3	Endringer etter møte	09.06.17	
0.2	Endringer etter møte	08.06.17	
0.1	Endringer etter møte	07.06.17	
0.0	Endringer etter møte	06.06.17	
0.0	Endringer etter møte	05.06.17	
0.0	Endringer etter møte	02.06.17	
0.0	Endringer etter møte	01.06.17	
0.0	Endringer etter møte	31.05.17	
0.0	Endringer etter møte	30.05.17	
0.0	Endringer etter møte	29.05.17	
0.0	Endringer etter møte	26.05.17	
0.0	Endringer etter møte	25.05.17	
0.0	Endringer etter møte	24.05.17	
0.0	Endringer etter møte	23.05.17	
0.0	Endringer etter møte	22.05.17	
0.0	Endringer etter møte	19.05.17	
